



FANS, a.s.
Na Květnici 17, 140 00 Prague



PSG International a.s.
Napajedelská 1552; 76502 Otrokovice

ТЭС ПОЛЯРНАЯ

Чертеж общего вида - Вентилятор

Sestavný výkres – ventilátor


Rev / РЕВ	Date / Дата	Prepared by / Разработал	Checked by / Проверил	Approved by / Одобрил
Prepared by / Разработал		G. Planca	PLA	2.10.2012
Checked by / Проверил		P. Novosad	NOV	2.10.2012
Approved by / Одобрил		L. Sýs	SYS	2.10.2012
		Name / имя	Initials / инициалы	Date / Дата

Projektová dokumentace / Рабочая документация

Kontrakt č. / но. контракта	Poř.č. / № п/п	list / Лист	listů / Листов	Rev. / РЕВ.
0647-0000-0000-SD-005	2.10.6.	1	3	0

AS BUILT

COFIMCO S.r.l.

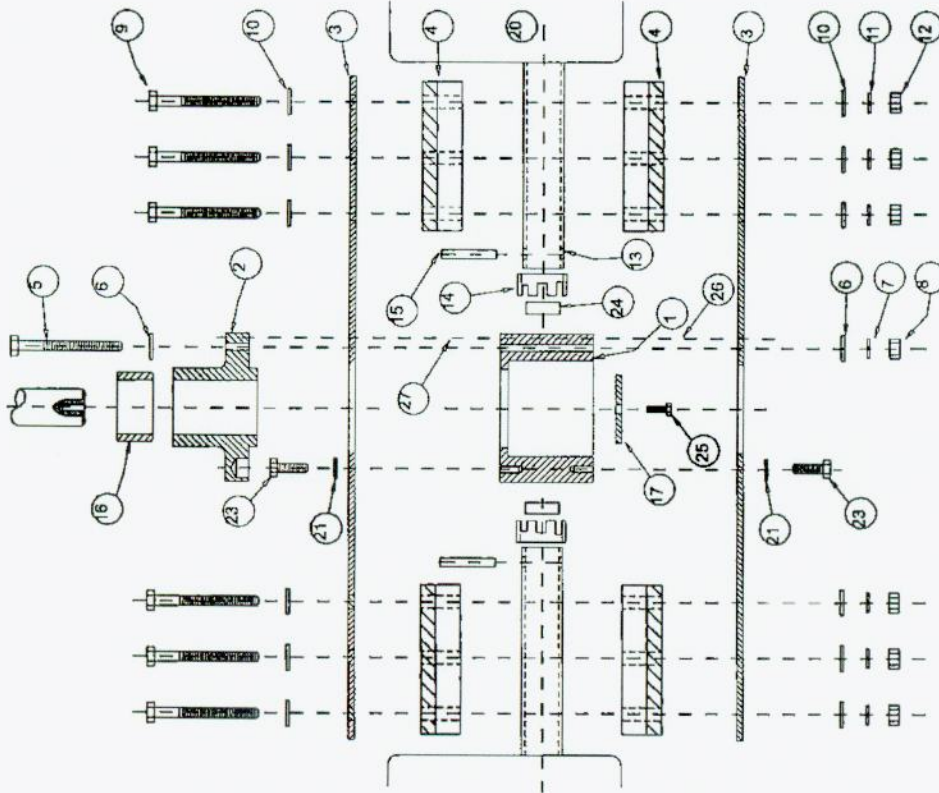

27	2	ВИНТ		НЕТ
26	2	ВИНТ		НЕТ
25	1	ВИНТ	НЕ ПОСТАВЛЯЕТСЯ СОФИМСО	
24	9	КРЫШКА ОСИ ЛОПАСТИ	ПОЛИПРОПИЛЕН	НЕТ
23	4	ВИНТ	НЕРЖАВ. СТАЛЬ AISI316	НЕТ
21	8	ПЛОСКАЯ ШАЙБА	НЕРЖАВ. СТАЛЬ AISI316	НЕТ
20	9	УЗЕЛ ЛОПАСТИ	АРМИРСТЕКЛОПЛАСТИК	НЕТ
17	1	ШАЙБА КРЕПЛЕНИЯ СТУПИЦЫ	НЕ ПОСТАВЛЯЕТСЯ СОФИМСО	
16	1	РАСПОРНОЕ КОЛЬЦО	СТАЛЬ S275	КРАСКА ИСО 12944
15	9	ШТИФТ	СТАЛЬ 36SMnРb14	ГОРЯЧЕОЦИНКОВАН.
14	9	РЕГУЛЯТОР ВЗЗОРА	СПЛАВ EN AW 6060	НЕТ
13	9	ОСЬ ЛОПАСТИ	СТАЛЬ S770 PSP00148	ГОРЯЧЕОЦИНКОВАН.
12	54	ГАЙКА	НЕРЖАВ. СТАЛЬ AISI316	НЕТ
11	54	САМОФИКСИРУЮЩ. ШАЙБА	НЕРЖАВ. СТАЛЬ AISI316	НЕТ
10	108	ПЛОСКАЯ ШАЙБА	НЕРЖАВ. СТАЛЬ AISI316	НЕТ
9	54	ВИНТ	НЕРЖАВ. СТАЛЬ AISI316	НЕТ
8	10	ГАЙКА	НЕРЖАВ. СТАЛЬ AISI316	НЕТ
7	10	САМОФИКСИРУЮЩ. ШАЙБА	НЕРЖАВ. СТАЛЬ AISI316	НЕТ
6	20	ПЛОСКАЯ ШАЙБА	НЕРЖАВ. СТАЛЬ AISI316	НЕТ
5	10	ВИНТ	НЕРЖАВ. СТАЛЬ	НЕТ
4	18	ОПОРН. ПОДШ. СТУПИЦЫ	AISI316 АЛЮМИНИЙ	НЕТ
3	2	ДИСК СТУПИЦЫ	СТАЛЬ Ss 516/70	ГОРЯЧЕОЦИНКОВАН.
2	1	СОЕДИНИТ. ФЛАНЕЦ	СТАЛЬ A 350 LF2	КРАСКА ИСО 12944 С3
1	1	ОБОД СТУПИЦЫ	СТАЛЬ A 350 LF2	ГОРЯЧЕОЦИНКОВАН.
ПОЗ.	КОЛ-ВО	ОПИСАНИЕ	МАТЕРИАЛ	ЗАЩИТН. ОБРАБОТКА

СПЕЦИФИКАЦИЯ ДЕТАЛЕЙ
 ЗАКАЗЧИК FANS. A.S.
 ЗАКАЗ № VOR 120119
 ПРОЕКТ/ОБЪЕКТ САЛЕХАРД
 МОДЕЛЬ ВЕНТИЛЯТОРА 10973/09/40F/G2.0RT
 № СОФИМСО 34359/1001

ДАТА 24/05/12
 МАСШТАБ РЛ-34359-1-ENG
 ЧЕРТЕЖ № РЕД. 2



СОФИМСО SRL - VIA SRAVESCI, 62 28050 РОМБИА (NO) ITALY - PH. +39 0321968311 - FAX +39 0321956992 - info@cofimco.com ЭТОТ ЧЕРТЕЖ ЯВЛЯЕТСЯ СОБСТВЕННОСТЬЮ СОФИМСО SRL ВСЕ ПРАВА ЗАЩИЩЕНЫ СОГЛАСНО ЗАКОНУ.

